


滑走路 計画高平面図 S=1/1,000 (A1)
S=1/2,000 (A3)

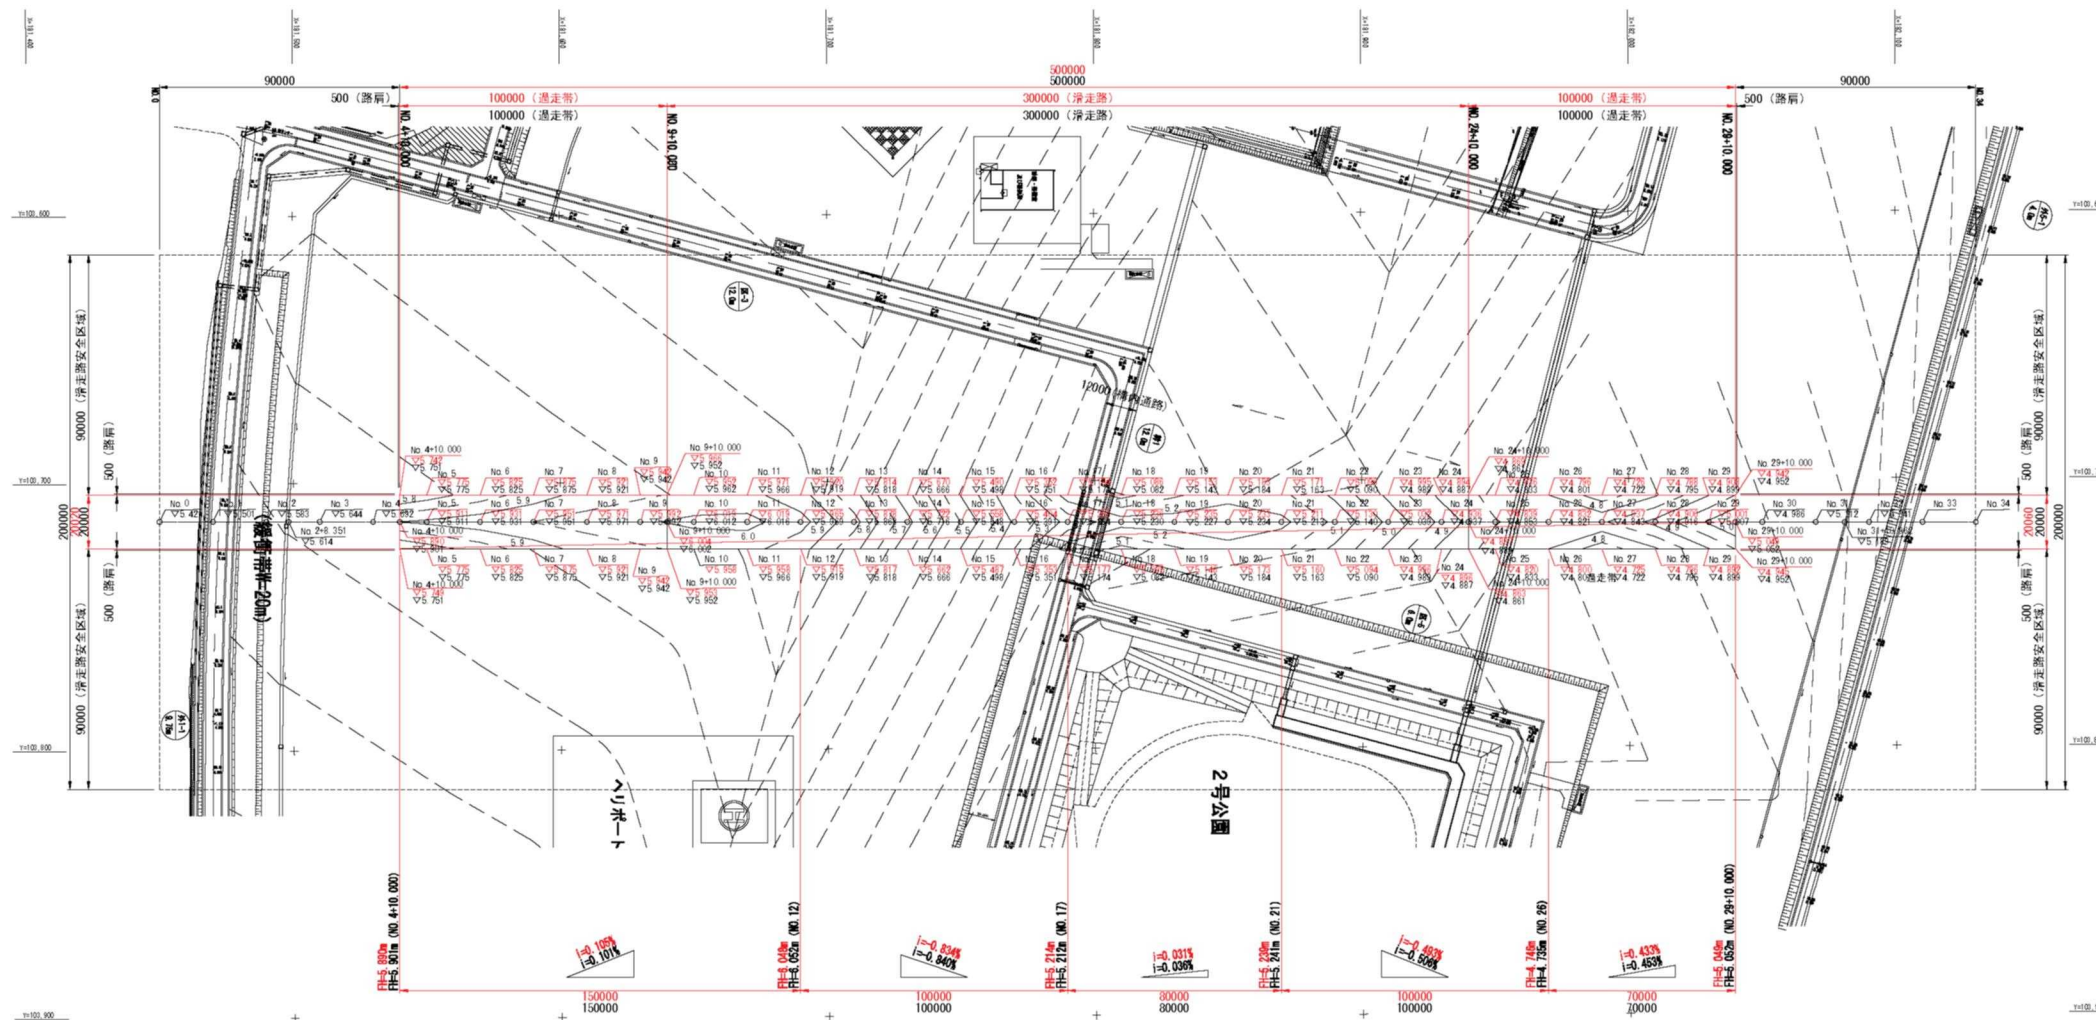

竣工図

平成 30 年度 工事番号 第 19-32025-0012 号


南相馬市原町区置浜 地内

福島ロケットテストフィールド滑走路等整備工事

滑 走 路
計 画 高 平 面 図

縮尺	S=1/1,000 (A1) S=1/2,000 (A3)	図面番号	3/122
測量		主 任	
設計		管 理	
		技 術 者	

V=1/100 H=1/1000 (A1)
V=1/200 H=1/2000 (A3)

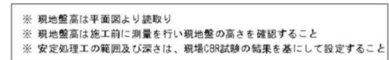

平成 30 年度		工事番号 第 18-32025-0012 号	
南相馬市田町区置浜 地内			
滑 走 路			
中 心 横 断 図			
縮尺	V=1/100 H=1/1000(A1) V=1/200 H=1/2000(A2)	図面番号	4/122
測量		主 任 複検者	
設計		管 理 複検者	


滑走路 標準横断面図

S=1/100 (A1)
S=1/200 (A3)


No. 14

GH=5.777
FH=5.726 (-0.061)
FH=5.716 (-0.061)

200000
滑走路
20050
20000

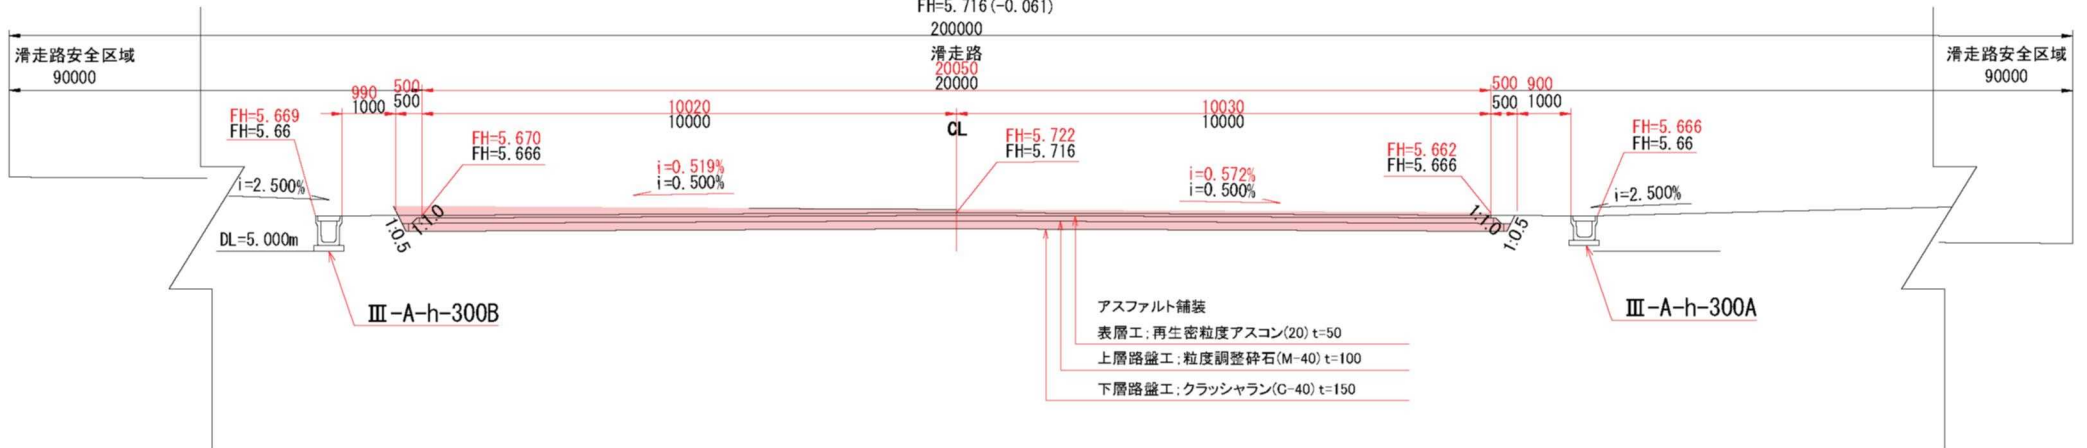


構内道路交差部

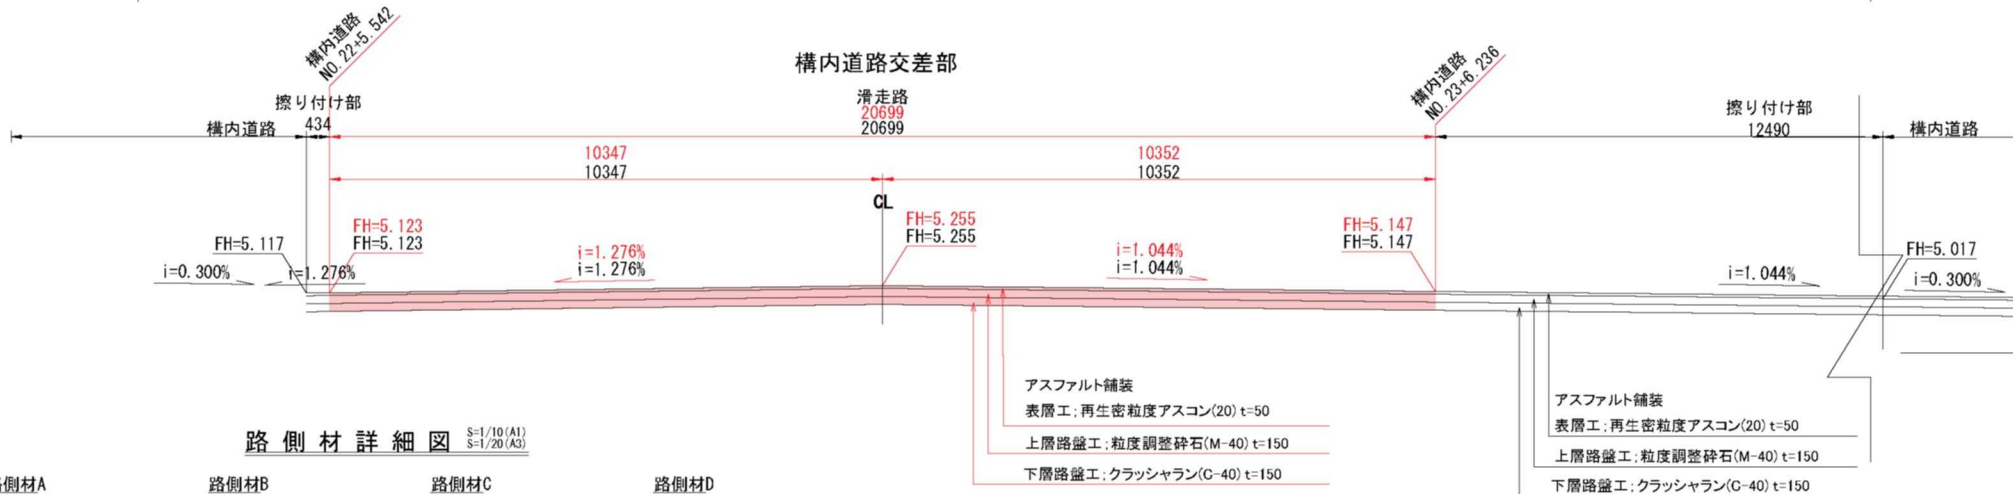


路側材詳細図

S=1/100 (A1)
S=1/200 (A3)

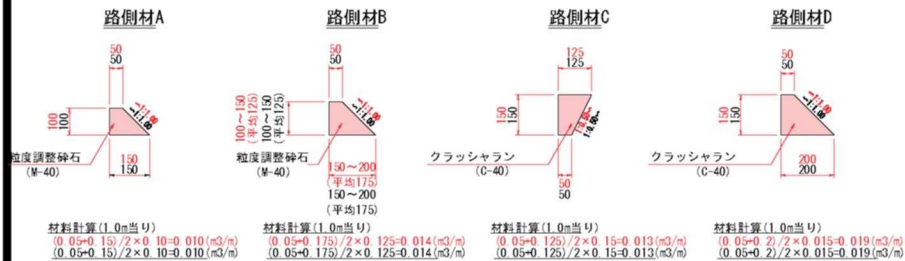

路肩詳細図

S=1/100 (A1)
S=1/200 (A3)

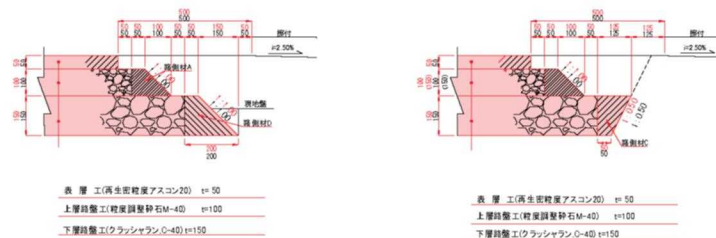


※ 現地盤高は平面図より読み取り
※ 現地盤高は施工前に測量を行い、現地盤の高さを確認すること
※ 安定処理工の範囲及び深さは、現場CBR試験の結果を基に設定すること

竣工図

平成 30 年度	工事番号 第 19-32025-0012 号
南相馬市原町区置浜 地内	
福島ロケットテストフィールド滑走路等整備工事	
標準横断面図	
縮尺	図示
図示	図面番号 5/122
測量	主任 技師
設計	主任 技師

滑走路 横断図(1)

S=1/100 (A1)
S=1/200 (A3)

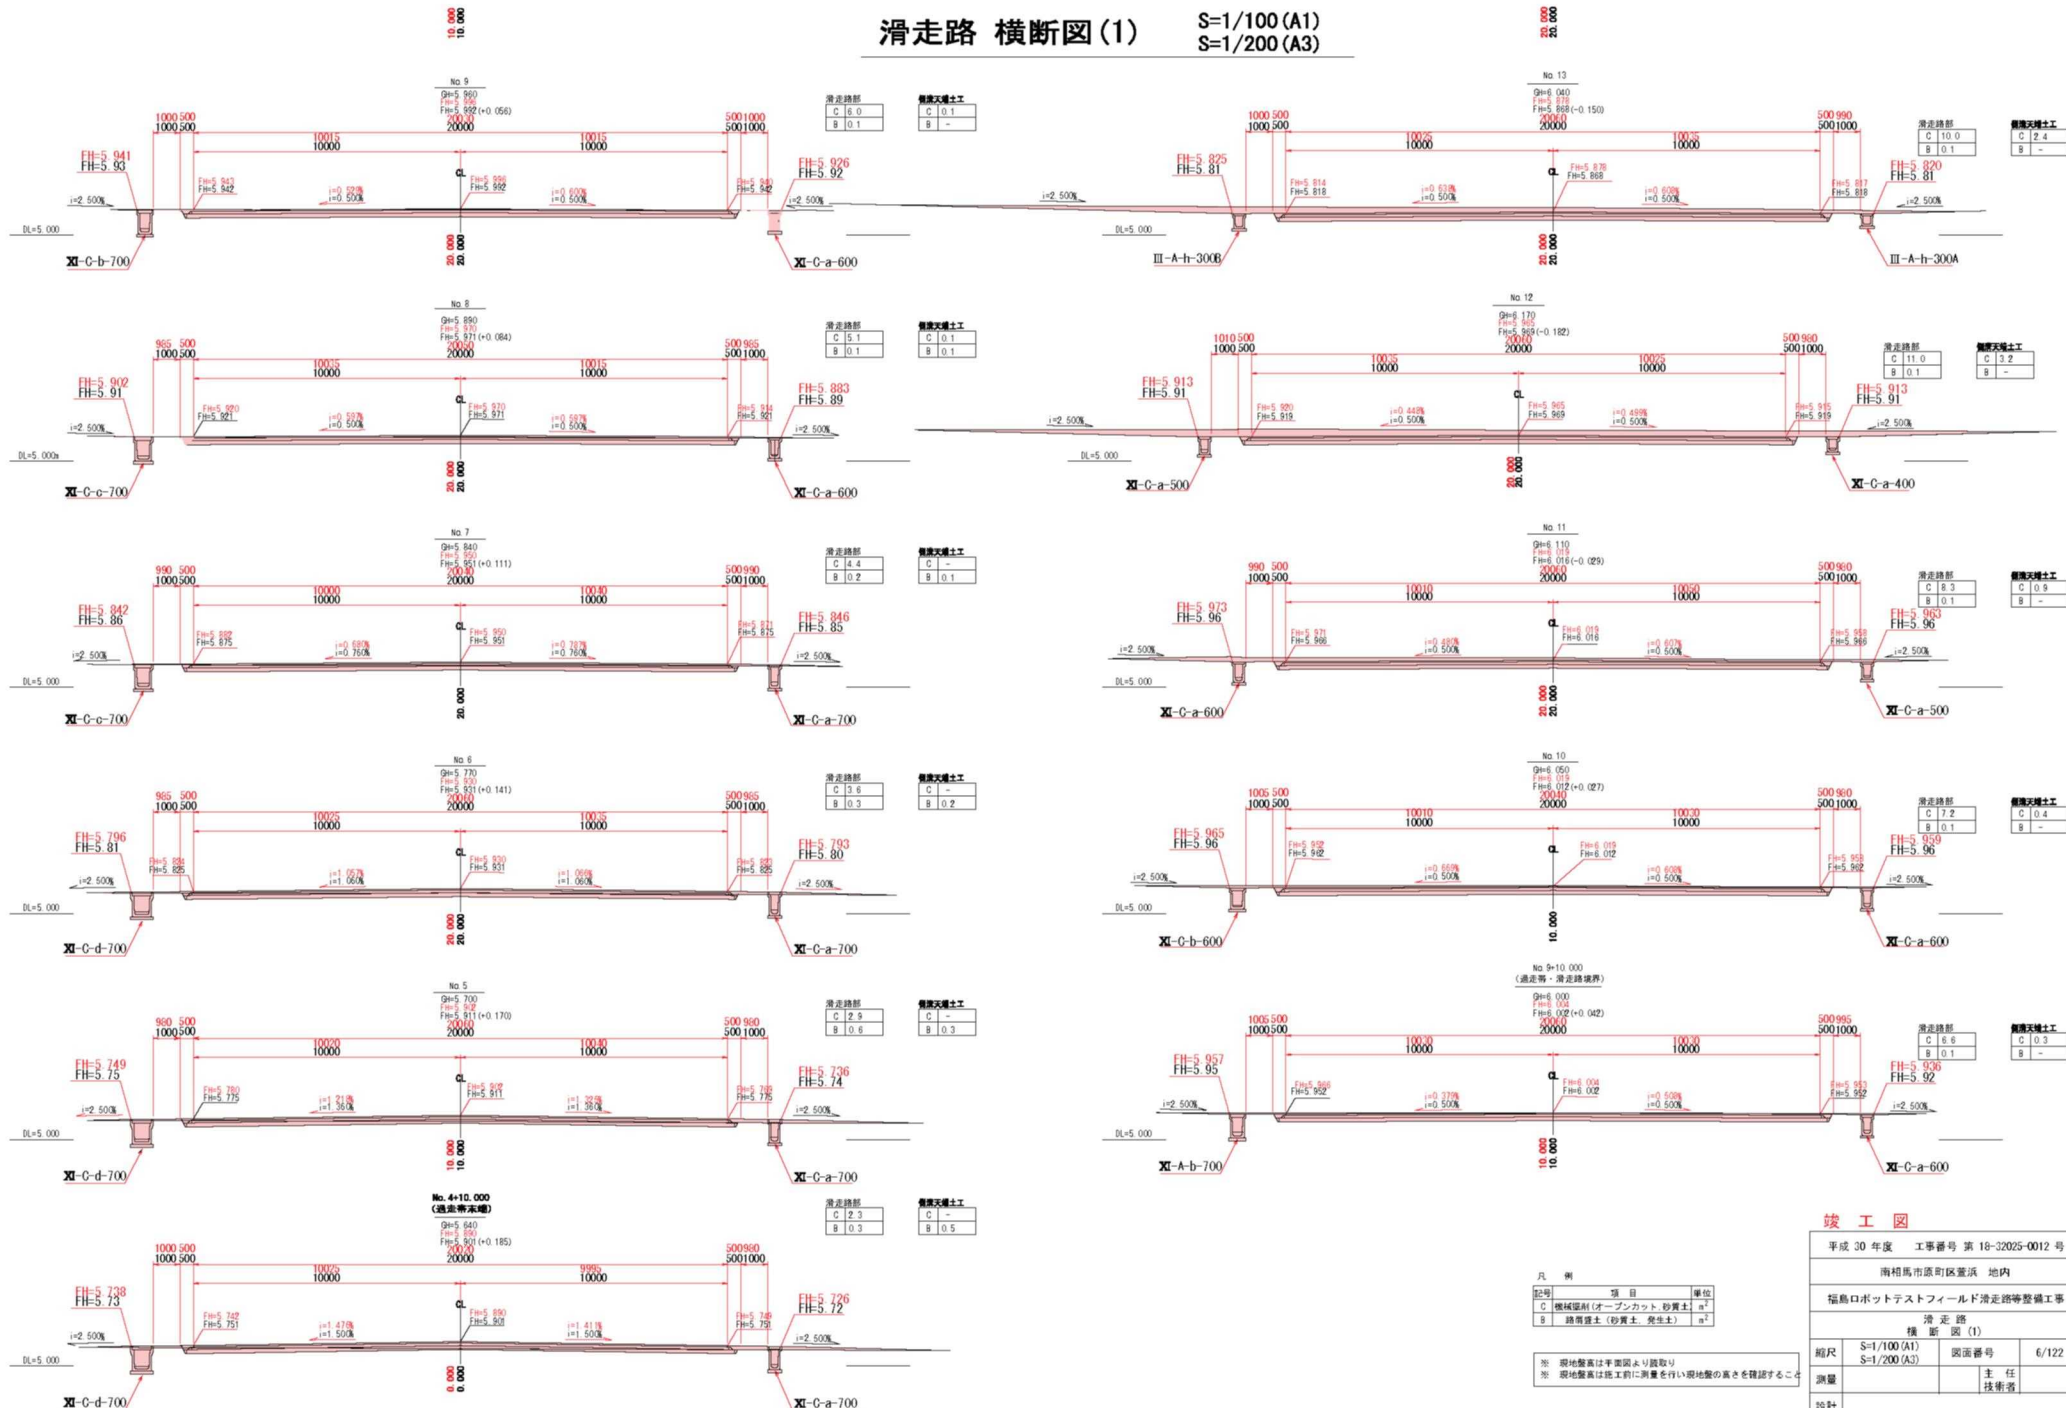

竣工図

平成 30 年度 工事番号 第 18-32025-0012 号

南相馬市原町区釜浜 地内

福島ロケットテストフィールド滑走路等整備工事

滑 走 路
横 断 図 (1)

縮尺 S=1/100 (A1) 図面番号 6/122

測量 主 任

設計 技 術 者

凡 例	項 目	単 位
記号		
C	機械掘削 (オープンカット、砂質土)	m ²
B	路肩掘削 (砂質土、発生土)	m ²


※ 現地盤高は平面図より読み取り
※ 現地盤高は施工前に測量を行い現地盤の高さを確認すること

$S=1/100$ (A1)
 $S=1/200$ (A3)



滑走路 横断図(3)

S=1/100(A1)
S=1/200(A3)

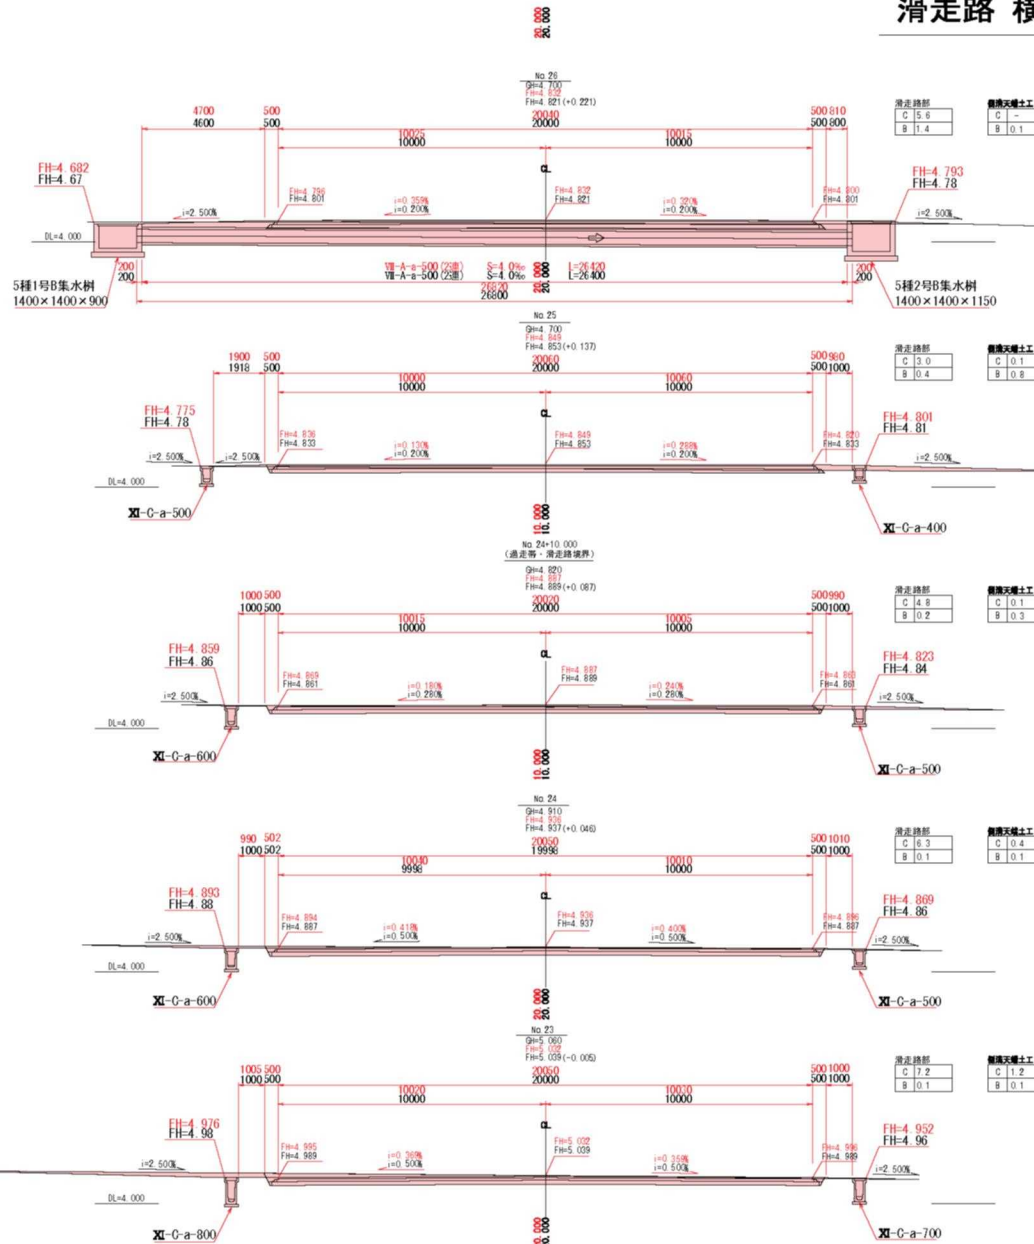

竣工図

平成 30 年度 工事番号 第 18-32025-0012 号

南相馬市浪町区富浜 地内

福島ロボットテストフィールド滑走路等整備工事

滑 走 路
横 断 図 (3)

縮尺 S=1/100(A1)
S=1/200(A3)

図面番号 8/122

測量 主 任 技 術 者

設計

凡 例	項 目	単位
記号		
C	機械掘削(オープンカット、砂質土)	m ²
B	路肩掘削(砂質土、発生土)	m ²


設定すること

S=1/2000 (A3)




S=1/400 (A3)


指示標識

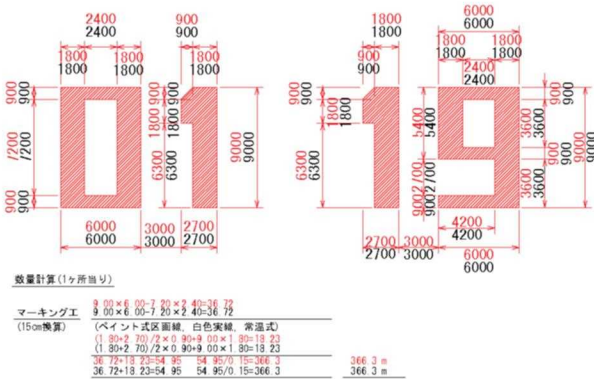

滑走路中央標識

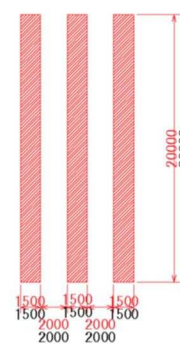


滑走路末端標識

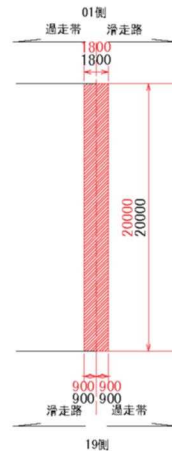

数量計算

滑走路中心線標識	滑走路標識Ⅱ平面図より	30.0×4=120.75×2=141.5	141.5 m
(ペイント式区画線、白色実線、幅30cm、常温式)	滑走路標識Ⅱ平面図より	30.0×4=120.75×2=141.5	141.5 m
滑走路標識	滑走路標識Ⅱ平面図より	n=4.0ヵ所 107.2×4=428.8	428.8 m
(ペイント式区画線、白色実線、15cm幅換算、常温式)	滑走路標識Ⅱ平面図より	n=4.0ヵ所 107.2×4=428.8	428.8 m
指示標識(01型)	滑走路標識Ⅱ平面図より	n=1.0ヵ所	366.3 m
(ペイント式区画線、白色実線、15cm幅換算、常温式)	滑走路標識Ⅱ平面図より	n=1.0ヵ所	366.3 m
指示標識(19型)	滑走路標識Ⅱ平面図より	n=1.0ヵ所	348.3 m
(ペイント式区画線、白色実線、15cm幅換算、常温式)	滑走路標識Ⅱ平面図より	n=1.0ヵ所	348.3 m
滑走路中央標識	滑走路標識Ⅱ平面図より	n=1.0ヵ所	600.0 m
(ペイント式区画線、白色実線、15cm幅換算、常温式)	滑走路標識Ⅱ平面図より	n=1.0ヵ所	600.0 m
滑走路末端標識	滑走路標識Ⅱ平面図より	n=2.0ヵ所 240.0×2=480.0	480.0 m
(ペイント式区画線、白色実線、15cm幅換算、常温式)	滑走路標識Ⅱ平面図より	n=2.0ヵ所 240.0×2=480.0	480.0 m
幅15cm換算延長	428.8+366.3+348.3+600.0+480.0=2223.4		2223.4 m
(ペイント式区画線、白色実線、15cm幅換算、常温式)	428.8+366.3+348.3+600.0+480.0=2223.4		2223.4 m

過走帶標識

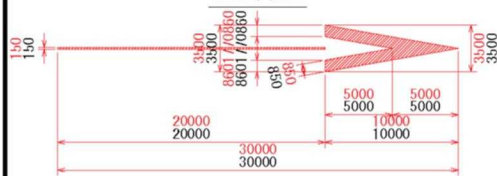

数量計算(1ヶ所当り)

マーキング工 (15m換算)	0.15 × 20.00 = 3.00 0.15 × 20.00 = 3.00				
	(バント式区画線、白色実線、常温式)				
	(3.50 × 10.00 - 1.774 × 5.00) / 2 = 13.03				
	(3.50 × 10.00 - 1.774 × 5.00) / 2 = 13.03				
	3.00 × 13.03 = 16.08	16.03	/	0.15 =	107.2
	3.00 × 13.03 = 16.08	16.03	/	0.15 =	107.2

数量計算(1ヶ所当り)

マーキング工	20.00 × 1.50 × 3 = 90.00	
(15cm換算)	20.00 × 1.50 × 3 = 90.00	
	(ペイント式区画線、白色実線、常温式)	
	90.00/0.15 = 600.0	600.0 m
	90.00/0.15 = 600.0	600.0 m

竣工图

平成 30 年度 工事番号 第 19-32025-0012 4			
南相馬市原町区置浜 浜内			
福島ロボットテストフィールド滑走路等整備工			
滑 走 路 構 造 工 平 面 図			
縮尺	図 示	図面番号	9/11
測量		主 任 技 師 者	
設計			

管理施設平面図 (3)

S=1:500 (S=1:1000 A3版)

