


コンクリート瓦礫詳細図(1)


カルバート配置図

S=1:100 (S=1:200 A3版)

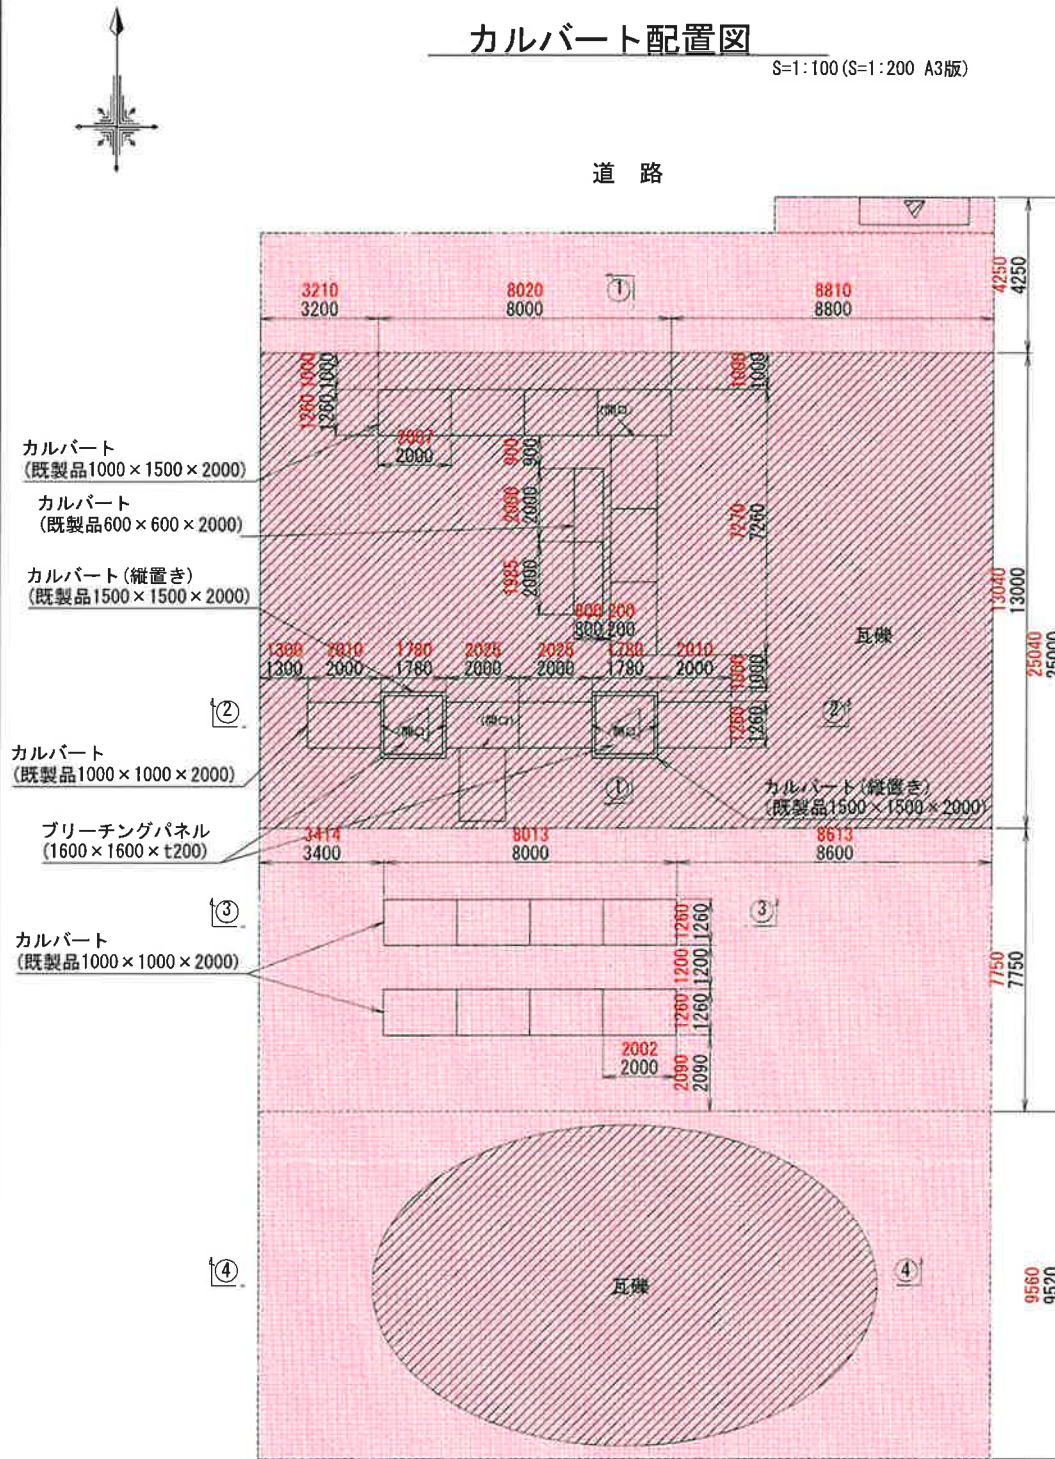


ブリーチングパネル詳細図


S=1:10 (S=1:20 A3版)

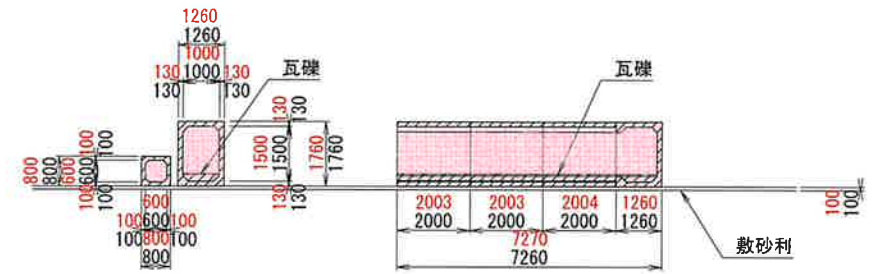


①①断面図

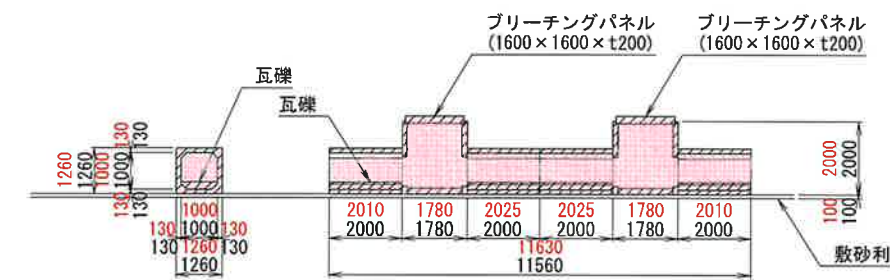


②②断面図

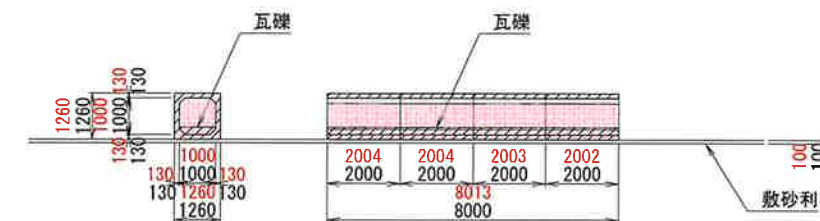

③③断面图

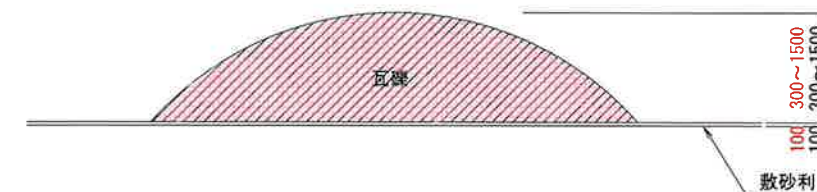

④④断面図

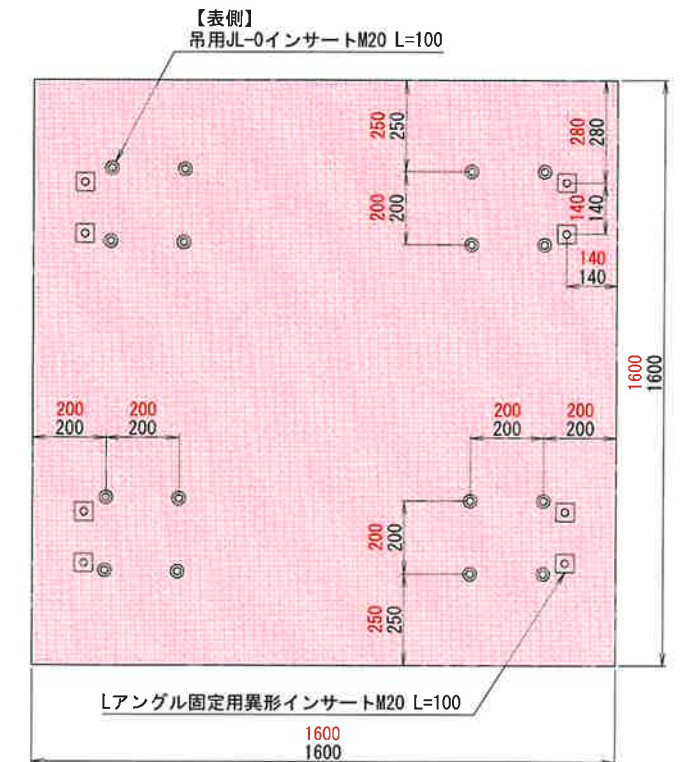

平面图



断面図

数量表

項 目	規 格 ・ 寸 法	数 量
コンクリートカルバート	600x 600x 2000 (外形 860x 860x 2000)	2 個 2 個
コンクリートカルバート	1000x 1000x 2000 (外形 1260x 1260x 2000)	12 個 12 個
コンクリートカルバート	1000x 1000x 2000 (外形 1260x 1260x 2000) (側面開口 700×700程度：1箇所)	1 個 1 個
コンクリートカルバート	1500x 1500x 2000 (外形 1780x 1820x 2000) (側面開口 800×800程度：2箇所)	2 個 2 個
コンクリートカルバート	1000x 1500x 2000 (外形 1260x 1760x 2000)	6 個 6 個
コンクリートカルバート	1000x 1500x 2000 (外形 1260x 1760x 2000) (側面開口 700×1200程度：1箇所)	1 個 1 個
ブリーチングパネル	1600x 1600x 200	2 個 2 個

※側面開口の位置・寸法は、今後協議の上決定するものとする。


竣工図

コンクリート瓦礫詳細図(2)



ブリーチング配置図


S=1:100 (S=1:200 A3版)

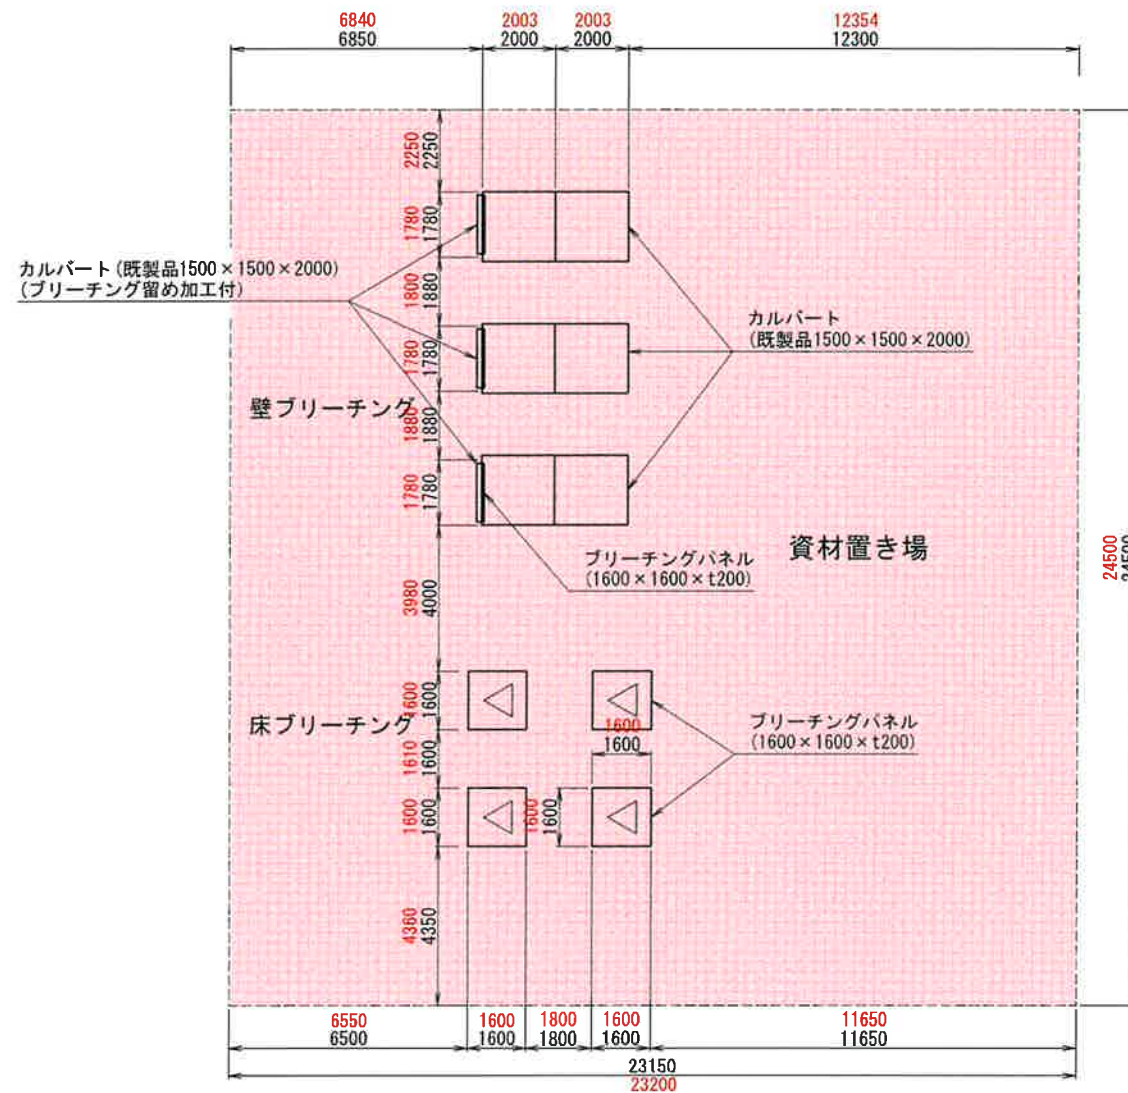

ブリーチング配置平面図

ブリーチングパネル詳細図

S=1:10 (S=1:20 A3版)

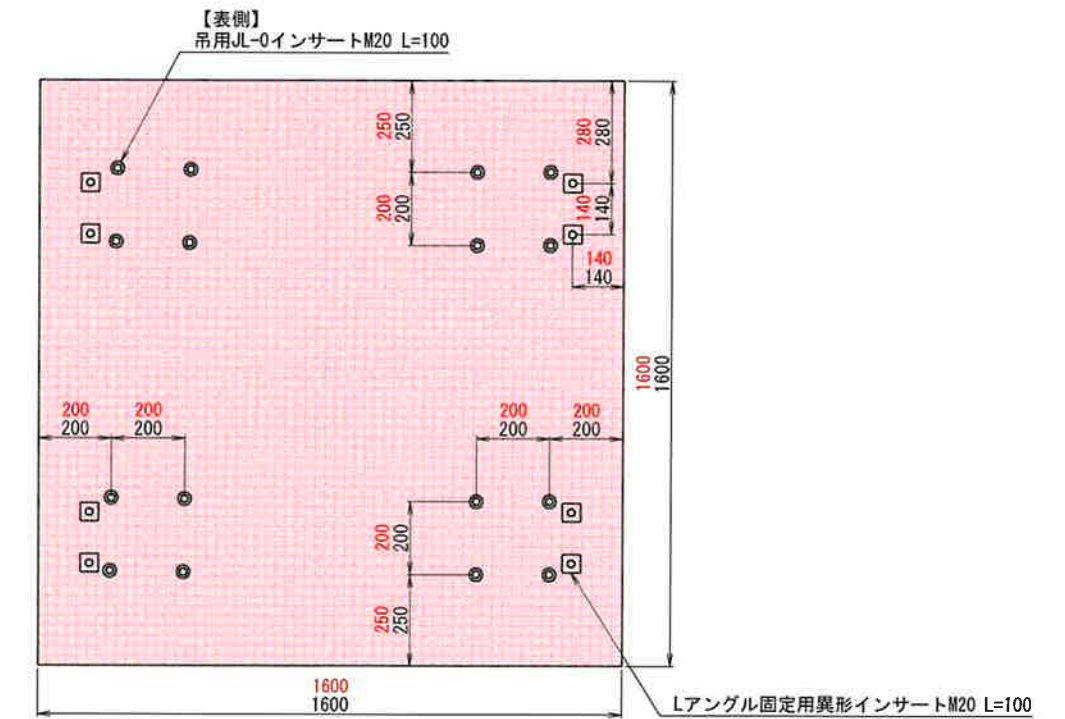

平面图



断面図

数量表

項 目	規 格 ・ 寸 法	数 量
コンクリートカルバート	1500x 1500x 2000 (外形 1780x 1820x 2000)	3 個 3 付
コンクリートカルバート	1500x 1500x 2000 (外形 1780x 1820x 2000) (ブリーチング留め加工付き)	3 個 3 付
ブリーチングパネル	1600x 1600x 200	7 個 7 付

※ブリーチングパネルの仕様は、ビルAで使用するブリーチングパネルと
詳細を調整した上で、協議の上決定するものとする。

竣工图